

Bartosz Bętkowski
Radny Rady
Powiatu Skarżyskiego

Pan Jacek Jeżyk
Przewodniczący Rady
Powiatu Skarżyskiego

Interpelacja 4/VI/16.09.2019

Interpelacja dotycząca budowy tzw. dużego ronda na skrzyżowaniu ul. 1 maja i ul. Towarowej oraz rozbudowy ul. Towarowej na odcinku w/w ronda do rejonu skrzyżowania z ul. Wspólną w Skarżysku-Kamiennej wraz z odwodnieniem, oświetleniem i przebudową kolidującej infrastruktury technicznej.

W związku z będącą w trakcie realizacji budową przez PKP parkingu przy ul. Towarowej na 114 samochodów, jak również planowanym w tym miejscu wyjściu tunelu pieszo-rowerowego, wydaje się być koniecznym jak najszybsze powrócenie do planu budowy tzw. dużego ronda na skrzyżowaniu ul. 1 maja i ul. Towarowej (w załączeniu projekt ronda z zaznaczonym kolorem czerwonym terenem przyszłego parkingu: parkuj i jedź).

Nowe rondo pozwoli uporządkować niebezpieczny, chaotyczny, nieestetyczny, niepraktyczny, przypadkowy, nieczytelny, układ drogowy w tym miejscu. W obrębie tego skrzyżowania oprócz powstającego właśnie parkingu istnieje już duży parking przy markecie Biedronka. Rondo pozwoli bezpiecznie skomunikować ruch samochodowy na te dwa duże parkingi. Plan budowy ronda, zawiera również plan nowej organizacji ruchu pieszego, który będzie bardziej przyjazny pieszemu i znacznie bezpieczniejszy niż obecnie. Trzeba pamiętać o tym, że po oddaniu tunelu pieszo-rowerowego ruch pieszych i rowerzystów może w tym rejonie znacznie wzrosnąć. Projekt tzw. dużego ronda pozwala na stworzenie czytelnego, praktycznego i bezpiecznego układu przejść pieszo-rowerowych na tym skrzyżowaniu.

Stworzenie nowego układu drogowego przyczyni się do uporządkowania przestrzeni miejskiej w tym rejonie i wpisze się w prowadzone przez powiat skarżyski i gminę skarżysko programy mające na celu rewitalizację osiedla Dolna Kamienna.

Abstrahując od powyższych argumentów obecny stan chodników, nawierzchni drogowej, elementów architektury zieleni i ogólny estetyczny wygląd tego miejsca wręcz domaga się remontu!

Proszę Zarząd Powiatu Skarżyskiego o podjęcie niezwłocznych starań zmierzających do realizacji tzw. dużego ronda na skrzyżowaniu ul. Towarowej i ul. 1 maja. Zdając sobie sprawę z kosztów tej inwestycji zasadnym jest zaproszenie do współpracy władze Gminy Skarżysko-Kamienna, właściciela Marketu Biedronka przy ul. 1 maja, jak również przedstawicieli PKP.

Z poważaniem
Bartosz Bętkowski



PROJEKT ZAGOSPODAROWANIA TERENU BUDOWY MAŁEGO RONDA NA SKRZYŻOWANIU
UL. 1GO MAJA I UL. TOWAROWEJ ORAZ ROZBUDOWY UL. TOWAROWEJ NA ODCINKU
OD W/W RONDA DO REJONU SKRZYŻOWANIA Z UL. WSPÓLNĄ W SKARŻYSKU - KAMIENNEJ
WRAZ Z ODWODNIENIEM, OŚWIETLIENIEM I PRZEBUDOWĄ KOLIDUJĄCEJ INFRASTRUKTURY TECHNICZNEJ
SKALA 1:500

MAPA DO CELÓW PROJEKTOWYCH
wpj. Skarżysko, pow. Skarżyski
261001.1 Skarżysko - Kamienna
261001.1.0004 KAMIENNA

Ark. 32, dz. nr. wszystkie działki w zakresie opr.
ulicy 1-go Maja
skala 1:500
sekcja: 7148.19.05.4.1 raster: C8, D8
sekcja: 7148.19.05.4.2 raster: A3-4, B1-4, C1-4, D1-2, E1
układ wsp. płaskich "2000"
układ wsp. wysokościowych "Krańszadt 60"


MAPA AKTUALNA W GRANICACH LOKALIZACJI NA DZIEŃ: 07.01.2013r.
Granice działek przyjęto wg. ewidencji gruntów.
Nie przeprowadzono ustalenia obciążenia działek służebnością gruntową.

Uwaga:
Nie wyklucza się istnienia w terenie innych, niewykazanych
na tej mapie urządzeń podziemnych
które nie zostały zgłoszone do inwentaryzacji powykonawczej
i nie odwołano ich w trakcie pomiarów.

Wykonawca:
mgr inż. Krzysztof Paboch
numer uprawnień: 11750
Kielce, 07.01.2013r.

PARKINGI

TERENY ZIELONE

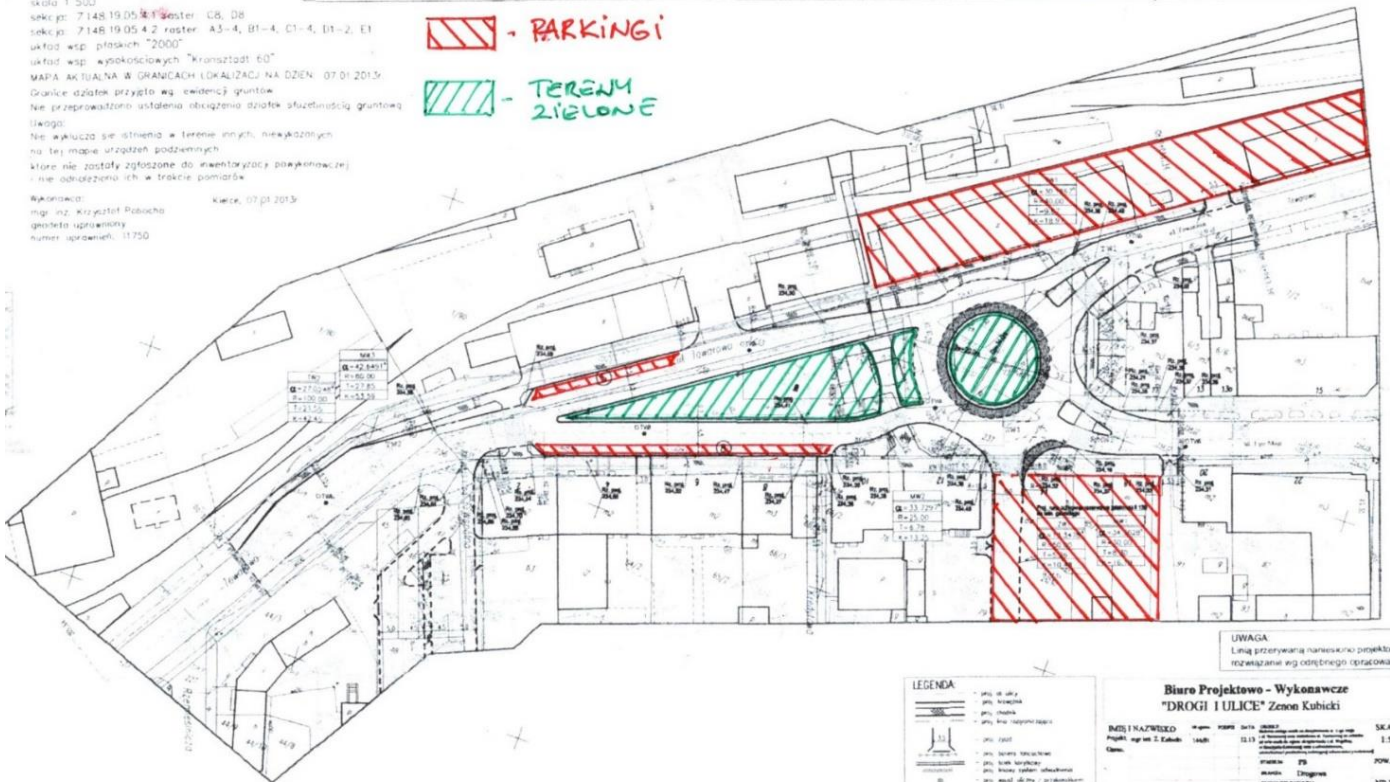

UWAGA:
Linia przerywana nanesiona projektowo
rozwiązanie wg odrębnego opracowania

LEGENDA:



"DROGI I ULICE" Zenon Kubicki

Projekt: mgr inż. Z. Kubicki	12.13	1:500
Opis:		
opracował: mgr inż. Z. Kubicki	12.13	Projekt zagospodarowania terenu

PROJEKT ZAGOSPODAROWANIA TERENU BUDOWY MAŁEGO RONDA NA SKRZYŻOWANIU
UL. 1GO MAJA I UL. TOWAROWEJ ORAZ ROZBUDOWY UL. TOWAROWEJ NA ODCINKU
OD W/W RONDA DO REJONU SKRZYŻOWANIA Z UL. WSPÓLNĄ W SKARŻYSKU - KAMIENNEJ
WRAZ Z ODWODNIENIEM, OŚWIETLIENIEM I PRZEBUDOWĄ KOLIDUJĄCEJ INFRASTRUKTURY TECHNICZNEJ
SKALA 1:500

MAPA DO CELÓW PROJEKTOWYCH
wpj. Skarżysko, pow. Skarżyski
261001.1 Skarżysko - Kamienna
261001.1.0004 KAMIENNA


Ark. 32, dz. nr. wszystkie działki w zakresie opr.
ulicy 1-go Maja
skala 1:500
sekcja: 7148.19.05.4.1 raster: C8, D8
sekcja: 7148.19.05.4.2 raster: A3-4, B1-4, C1-4, D1-2, E1
układ wsp. płaskich "2000"
układ wsp. wysokościowych "Krańszadt 60"

MAPA AKTUALNA W GRANICACH LOKALIZACJI NA DZIEŃ: 07.01.2013r.
Granice działek przyjęto wg. ewidencji gruntów.
Nie przeprowadzono ustalenia obciążenia działek służebnością gruntową.

Uwaga:
Nie wyklucza się istnienia w terenie innych, niewykazanych
na tej mapie urządzeń podziemnych
które nie zostały zgłoszone do inwentaryzacji powykonawczej
i nie odwołano ich w trakcie pomiarów.

Wykonawca:
mgr inż. Krzysztof Paboch
numer uprawnień: 11750
Kielce, 07.01.2013r.

**TEREN PRZYSZŁEGO PARKINGU P+R
I WYJŚCIA Z TUNELU PIĘSZEGO**

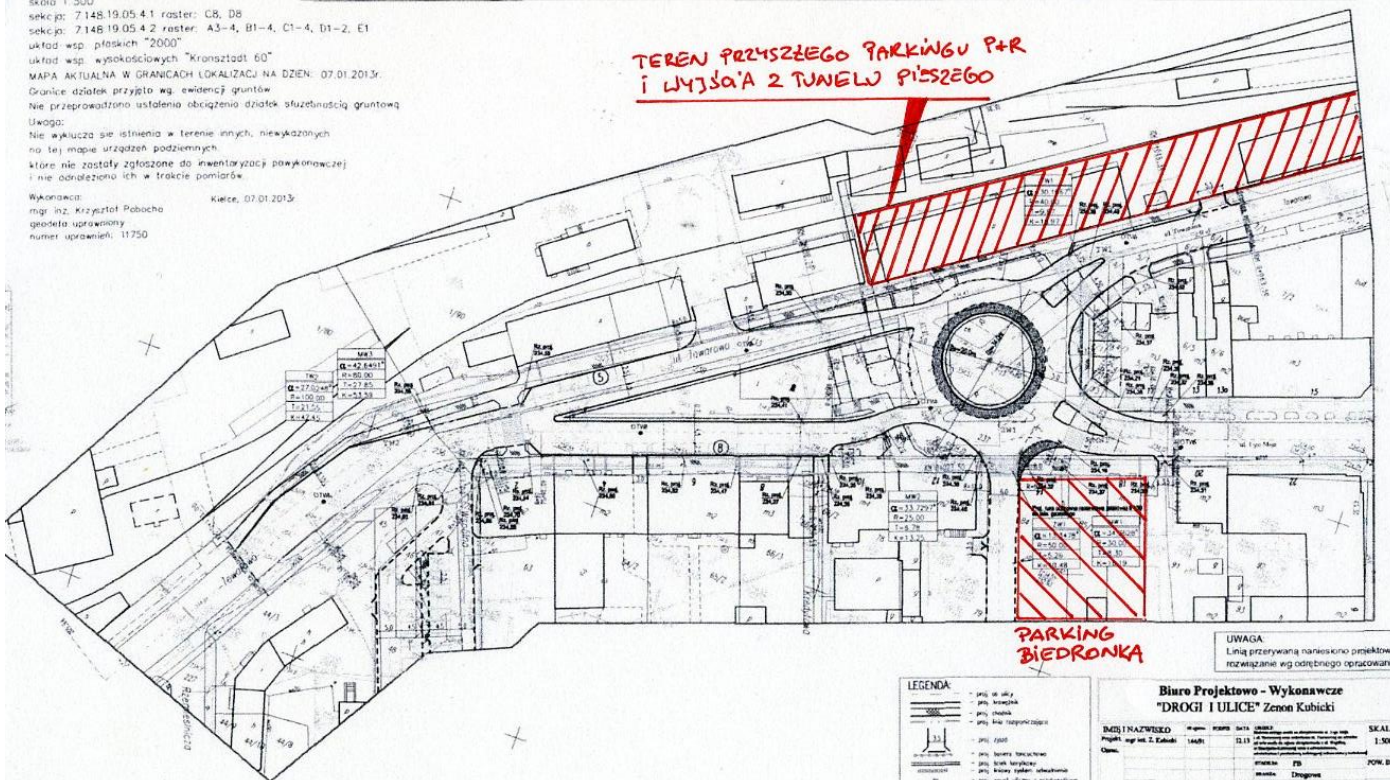

UWAGA:
Linia przerywana nanesiona projektowo
rozwiązanie wg odrębnego opracowania

LEGENDA:



"DROGI I ULICE" Zenon Kubicki

Projekt: mgr inż. Z. Kubicki	12.13	1:500
Opis:		
opracował: mgr inż. Z. Kubicki	12.13	Projekt zagospodarowania terenu